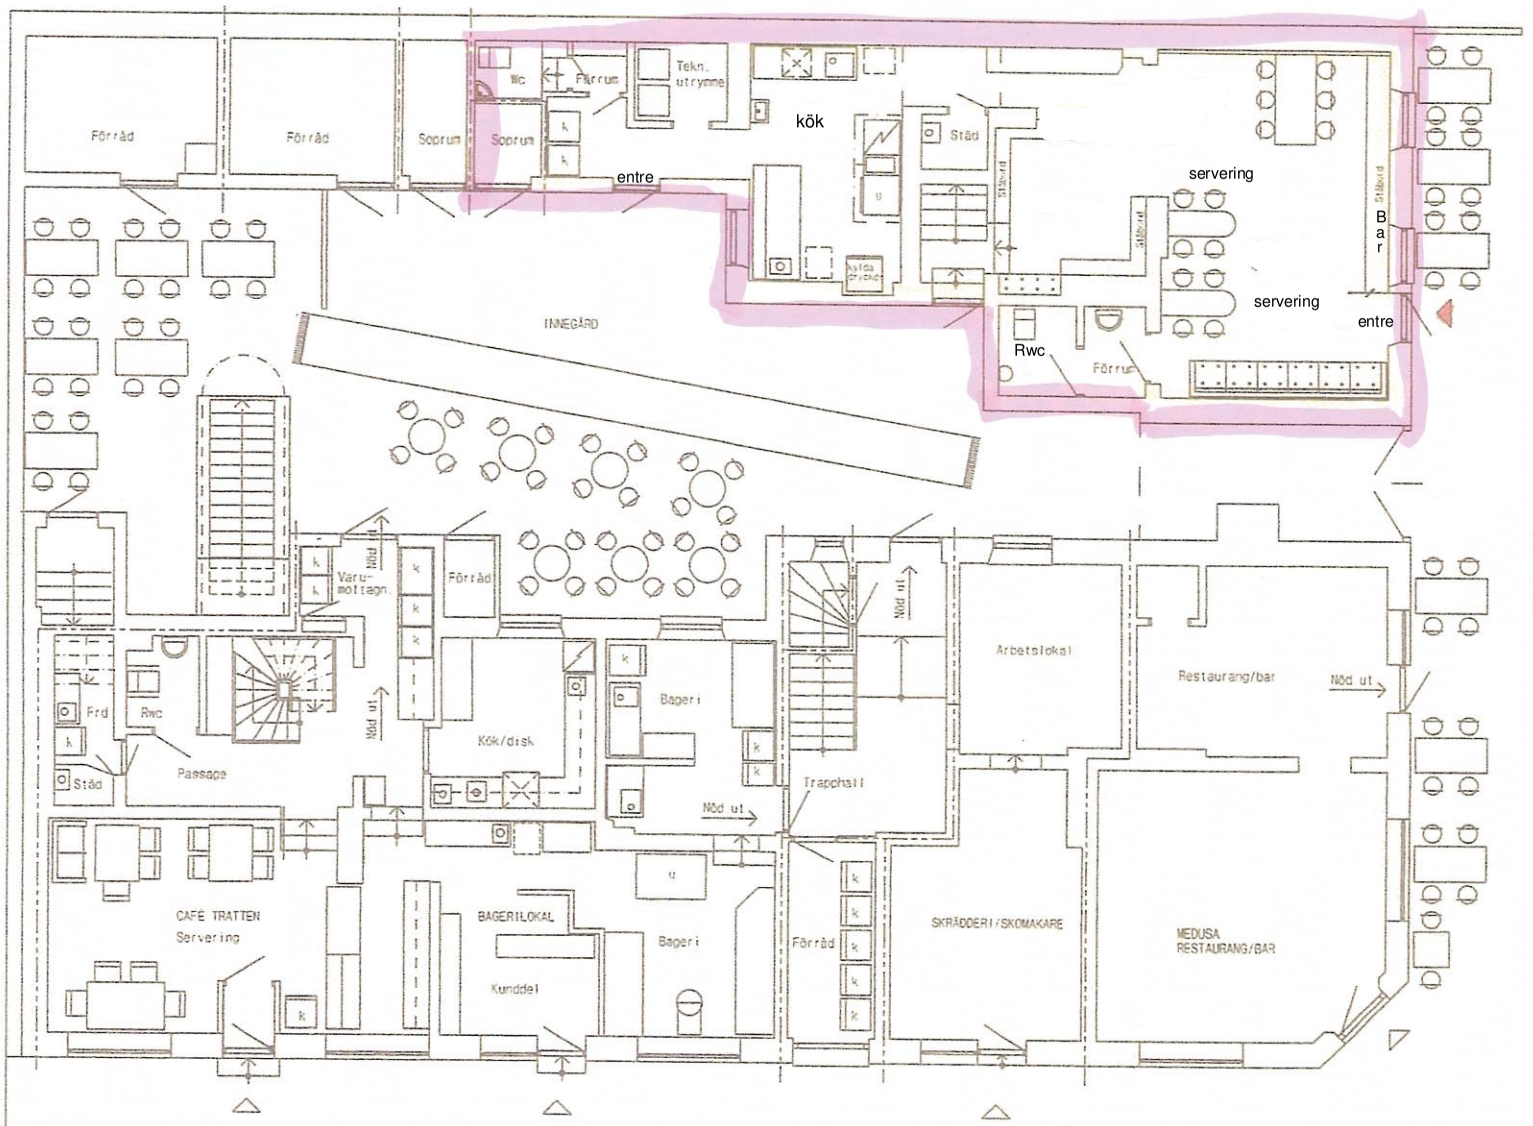


FÖRKLARINGAR

——— Brandcellsgräns EI30

| | | | | |
|---|---|---|---|---|
| | | RELATIONSHANDLING | | |
| | | TRATTEN 8 | | |
| | | STORGATAN 21- KAPLANSGATAN 1 | | |
| | A | BF Arkitekt & Ingenjörsbyrå 08 560 35530 | | |
| UPPDRAG NR | RITAD AV | HANDLÄGGARE | | |
| DATUM 2012-04-09 | ANDRING | | | |
| GATUPLAN (VÅNING 2) | | | | |
| SKALA 1:50 (1:100 A3) | NUMMER A99:02BR | | | 1 BLAD |