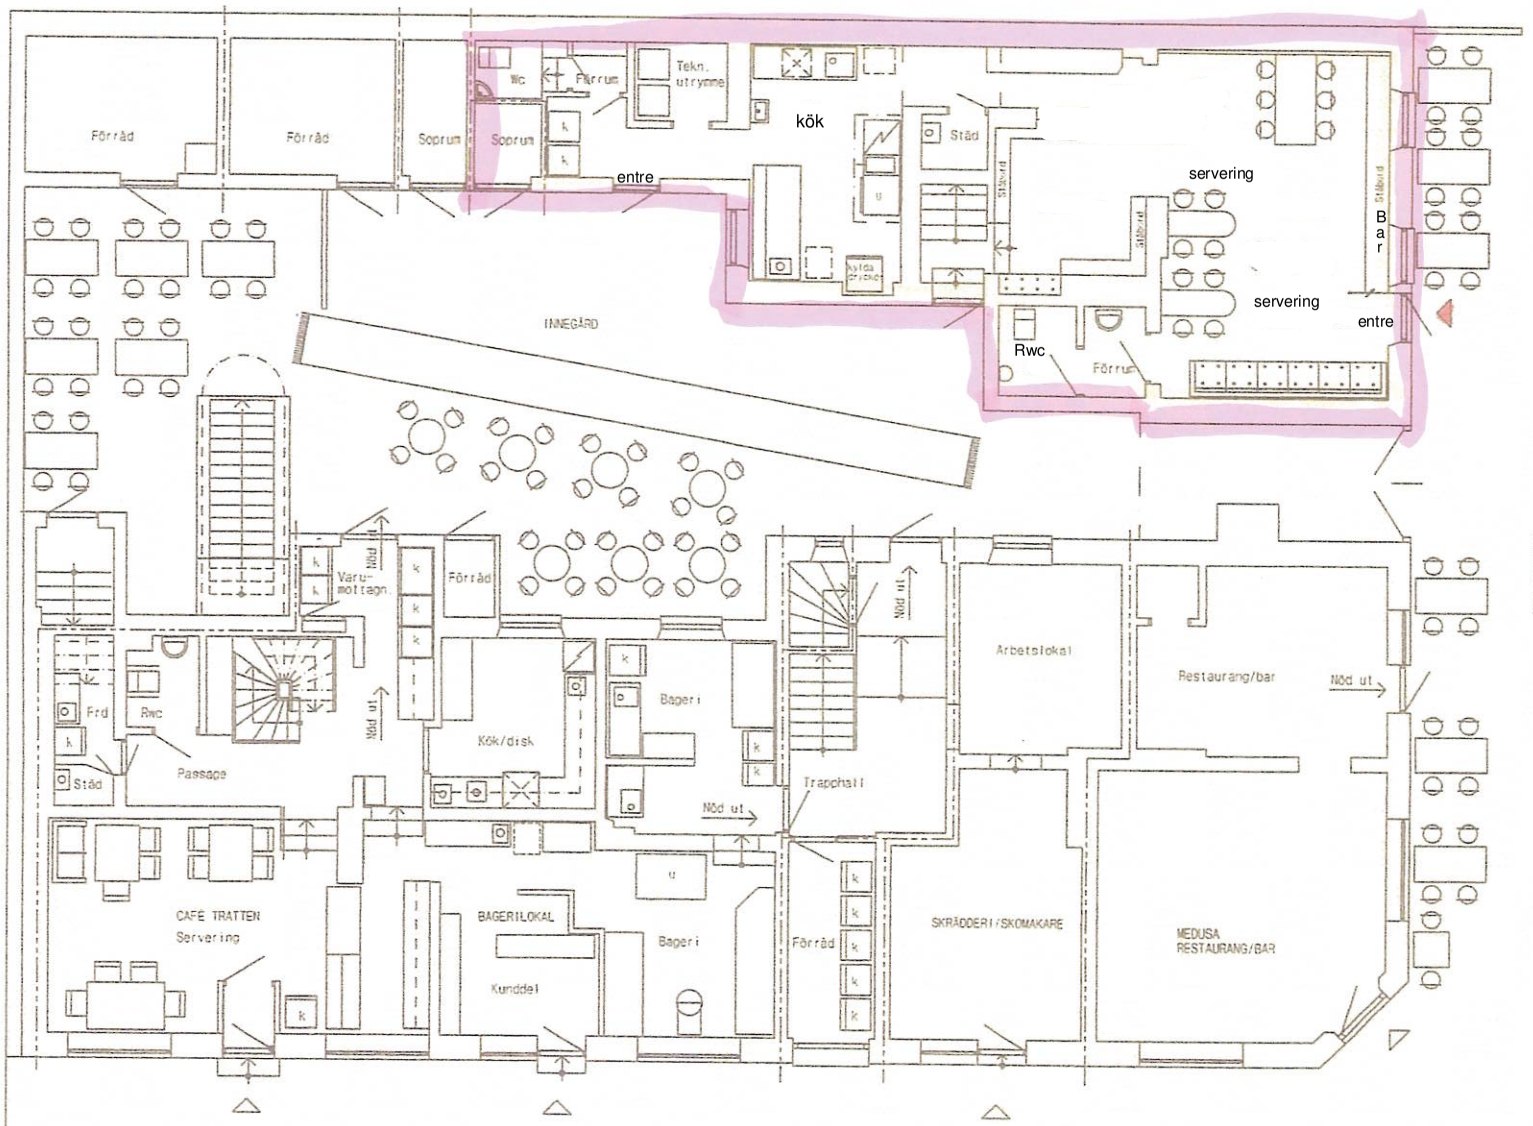

FÖRKLARINGAR

——— Brandcellsgräns EI30

		RELATIONSHANDLING		
		TRATTEN 8		
		STORGATAN 21- KAPLANSGATAN 1		
	A	BF Arkitekt & Ingenjörsbyrå 08 560 35530		
UPPDRAG NR	RITAD AV	HANDLÄGGARE		
DATUM 2012-04-09	ANDRING			
GATUPLAN (VÅNING 2)				
SKALA 1:50 (1:100 A3)	NUMMER A99:02BR			1 BLAD